


環河南北路拓寬工程


撤銷徵收前地籍圖

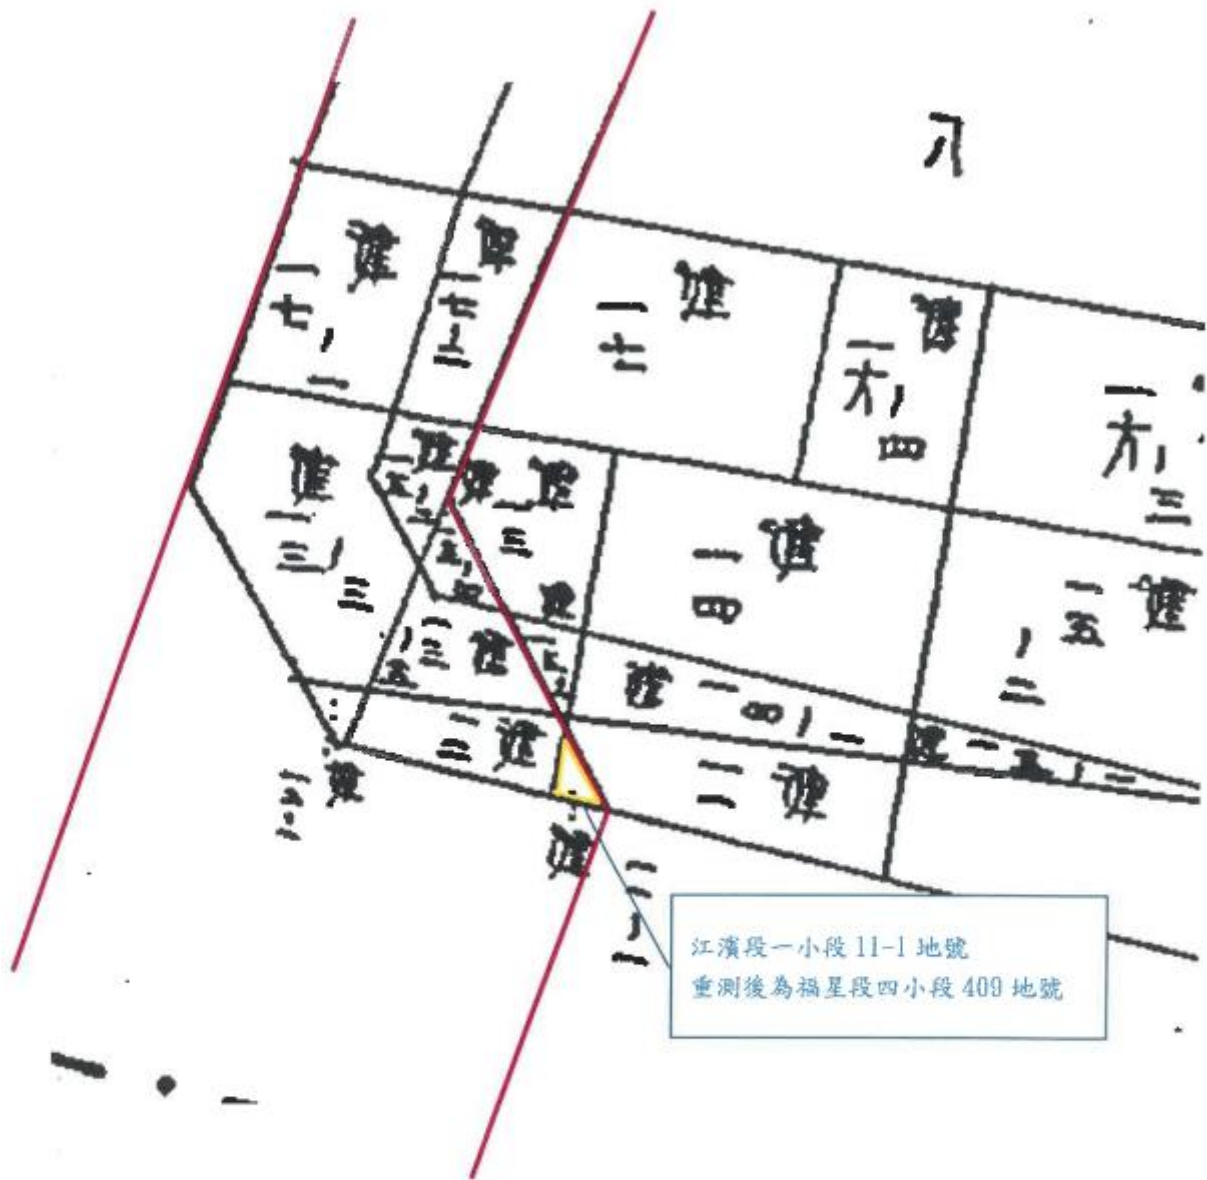

江濱段一小段 11-1 地號  
重測後為福星段四小段 409 地號

- 環河南北路拓寬工程範圍圖
- 申請撤銷徵收之土地

# 撤銷徵收後地籍圖

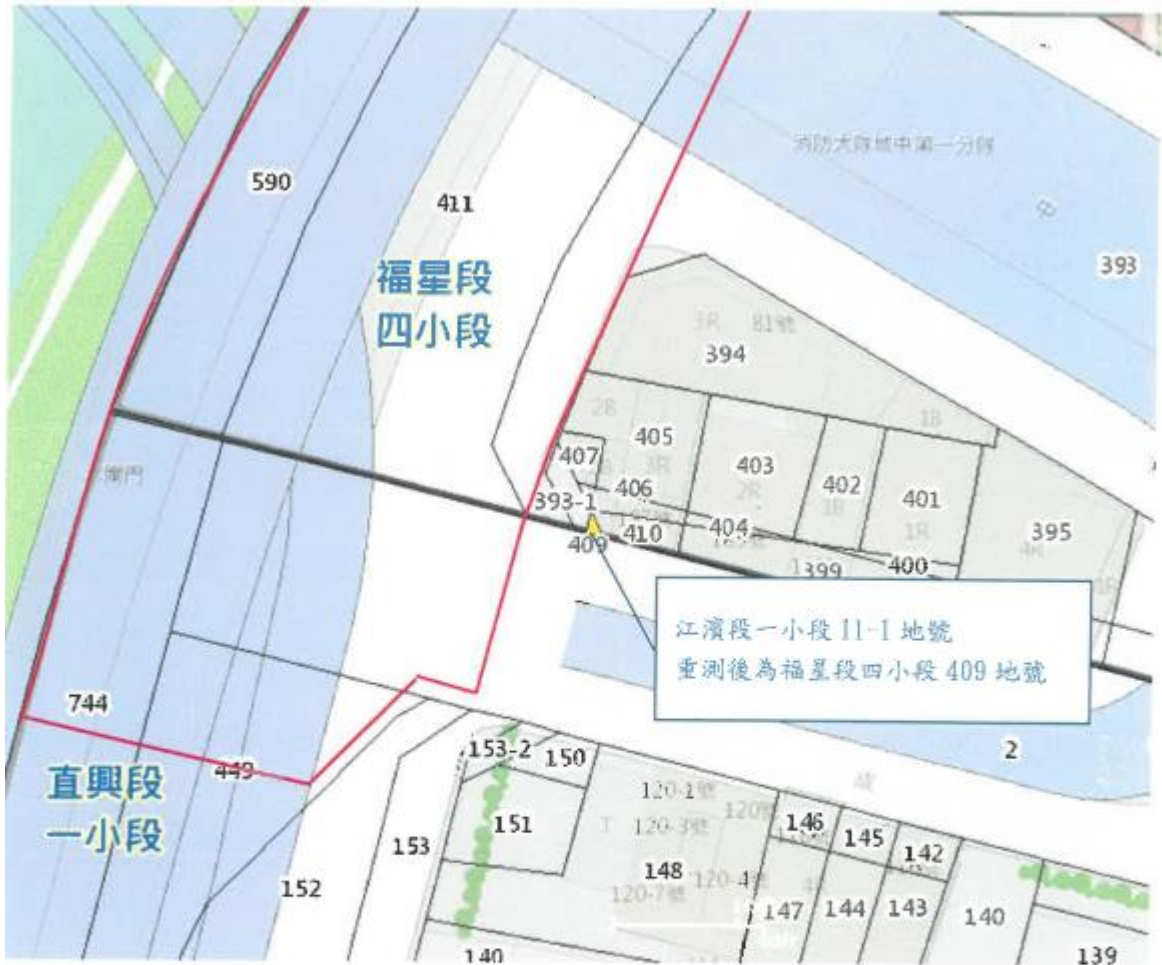

— 環河南北路拓寬工程施工範圍圖

□ 申請撤銷徵收之土地

# 409 地號現況照片



申請撤銷徵收土地



# 竣工圖

